

Maitre d'ouvrage :  
Entreprises de travaux publics,  
syndicats des eaux,

## RECOLEMENT APRES TRAVAUX

Levé des éléments de réseaux

TOPOGRAPHIE  
Relevé terrestre


### Nos références récentes :

**2014** - Réalisation d'un plan de récolement AEP pour Zone du Syndicat DOMBES SAONE (10km et 580 éléments de réseaux relevés)


**2014** - Récolement de réseau AEP pour le Syndicat VEYLE REYSSOUZE VIEUX JONC (9km et 320 éléments de réseaux relevés)

**2014** - Réalisation d'un plan de récolement pour le lotissement "sur les caves" sur la commune de CHILLE.

Fourniture de fichiers dans des formats compatibles aux SIG

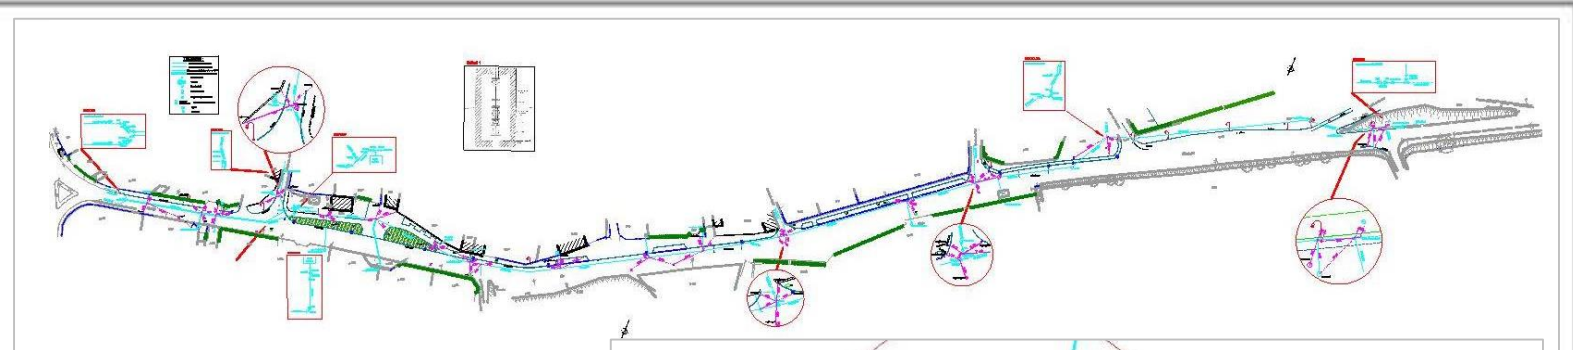

Exemple de plan de récolement

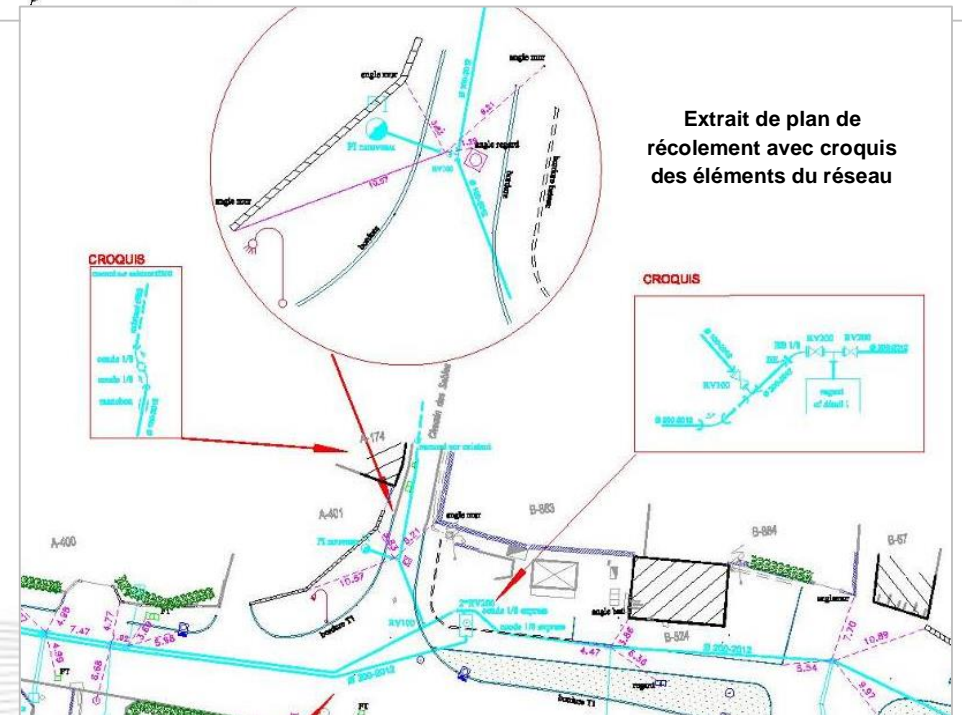

Extrait de plan de récolement avec croquis des éléments du réseau

### A noter :

*Nous réalisons l'export des plans de récolement et des informations associées dans des formats compatibles aux SIG utilisés par les différents gestionnaires de réseaux.*